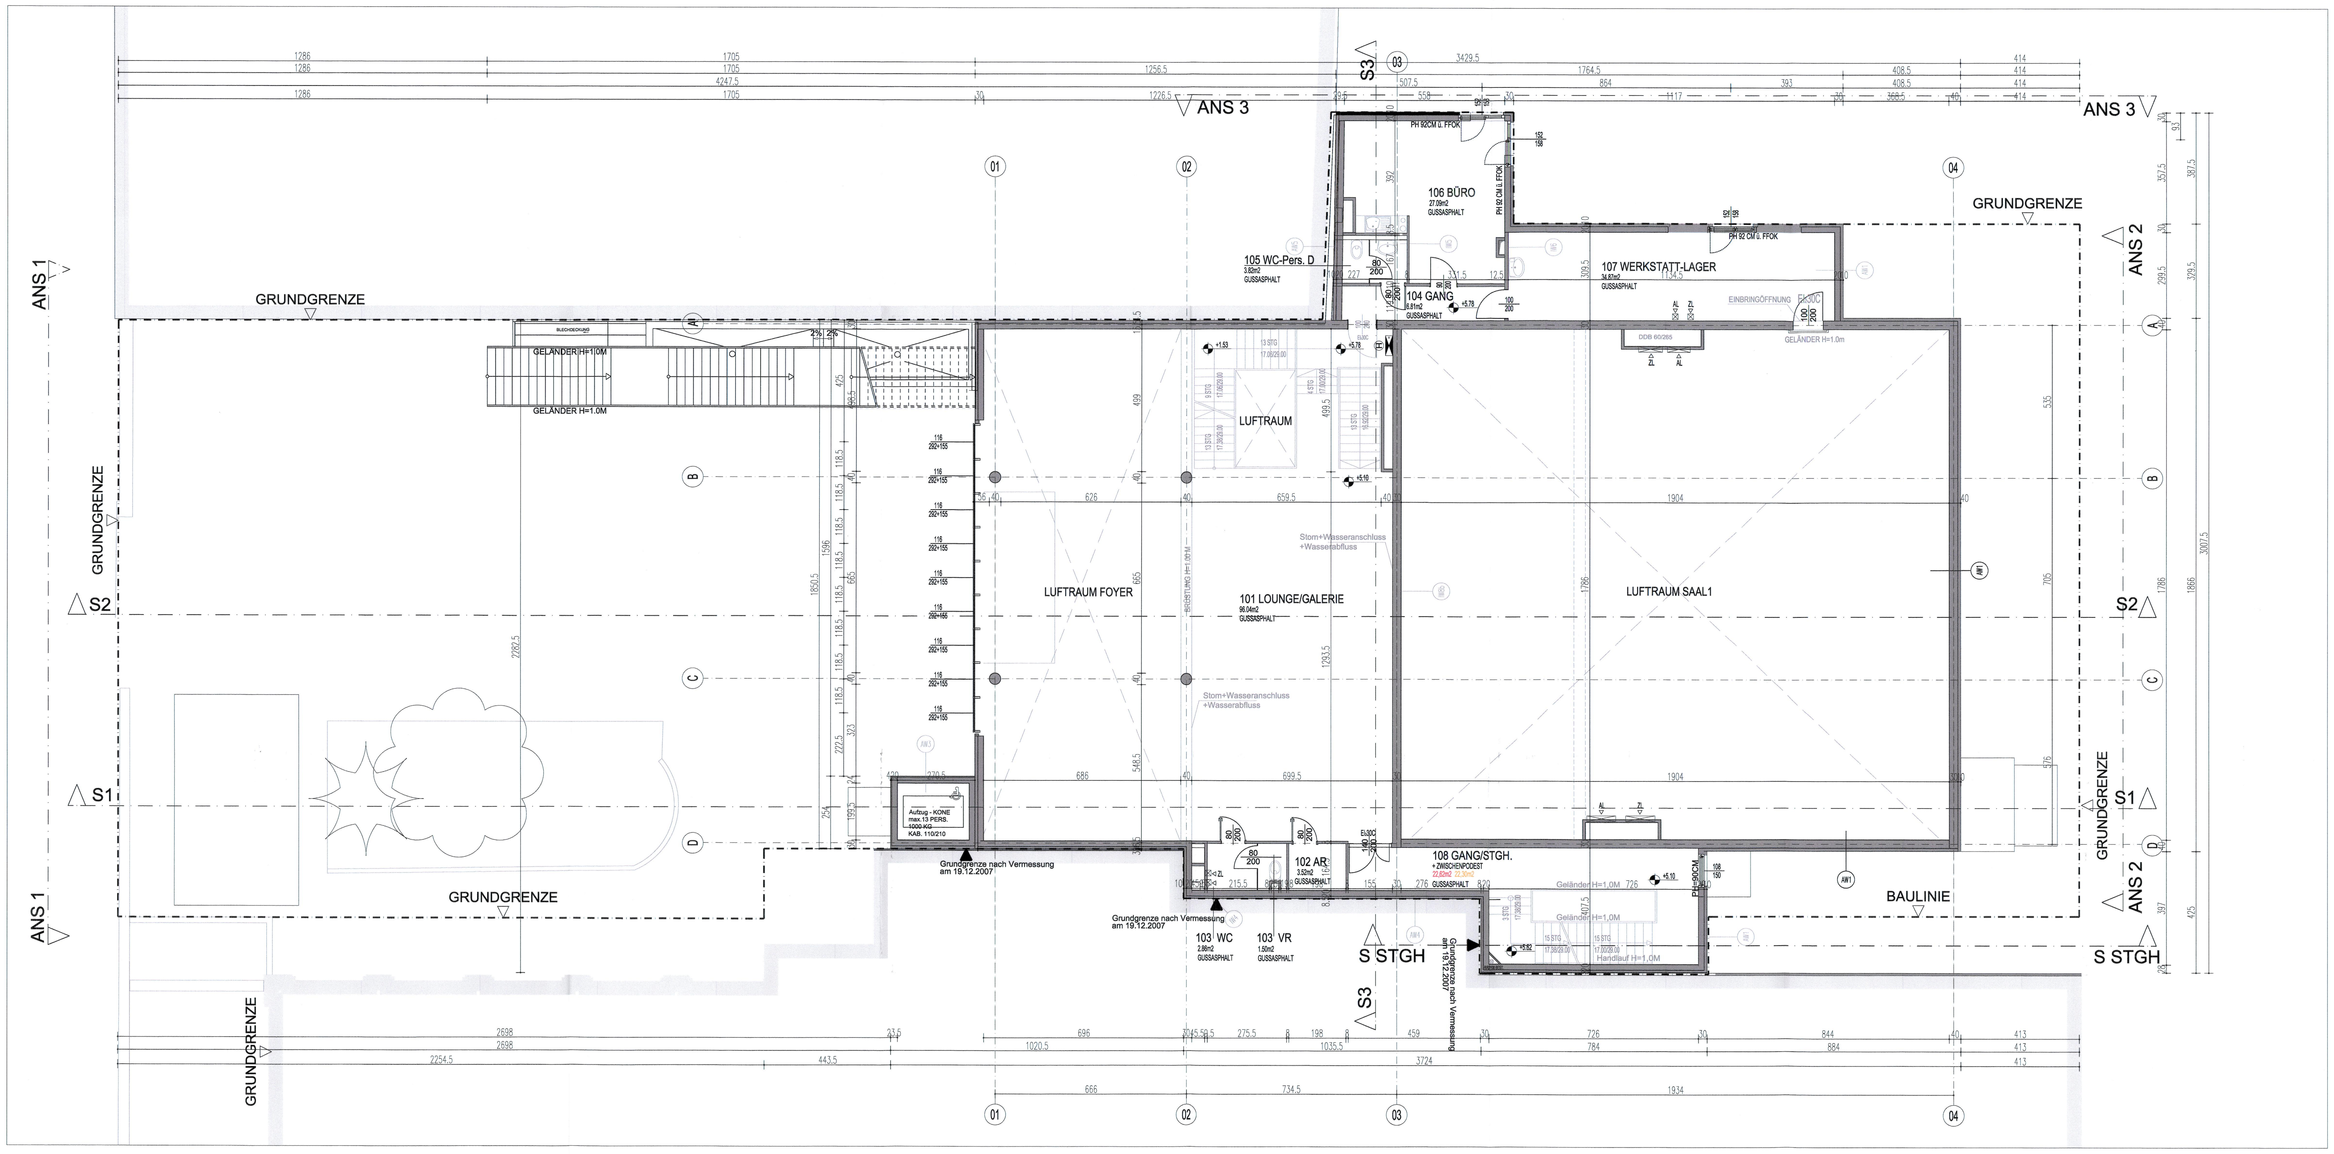

- ALLE INNENLIEGENDEN AR U. NASSZELLEN MECH. Ü. DACH GELÜFTET
- MÜLLRAUM NATÜRLICH Ü. DACH GELÜFTET
- GELÄNDERHÖHEN STIEGENHÄUSER: 100 CM/TERRASSEN GELÄNDERHÖHE 110 CM GELÄNDERHÖHEN WOHNUNGSINTERNE STIEGEN 100 CM
- GLASBRÜSTUNGEN H=110 CM VSG
- SÄMTLICHE ÜBERKOPFVERGLASUNGEN VSG
- INTERNE STIEGEN ELASTISCH GELAGERT
- FENSTER IN RÄUMEN MIT BETONBRÜSTUNG PH=90 CM
- ALLE SOHLEN F90 UMMANTELT IN FREMDEN BRANDABSCHNITTEN, REVISIONSÖFFNUNGEN T30
- FENSTER UND FENSTERTÜREN U=1,3W/m2K g=0,58 Rw 38-43dB

± 0.00 = 53.37 ü.WN

LEGENDE:

- BESTAND
- NEU
- ABBRUCH

BESTANDSPLAN

Bauvorhaben	Kabelwerke Bauplatz X Oswaldgasse 35 A 1120 Wien	EZ neu	Gst.Nr.: 233/116	K.G.: 01301 Altmannsdorf
Bauwerber:	"Kabelwerk" Bauträger GmbH Helene-Potetz-Weg 7 1120 Wien	**Behörde:**		
Eigentümer:	"Kabelwerk" Bauträger GmbH Helene-Potetz-Weg 7 1120 Wien			
Bauführer:	ROPR PROJEKTMANAGEMENT BAU ARKITEKTUR ZIVILTECHNIK GESELLSCHAFT			
Planung:	**Projektarchitekt:** Werkstatt Wien Spiegelfeld, Holnsteiner + Co Gesellschaft m.b.H. & Co KG Faulmanngasse 4, 1040 Wien Tel.: 0043 1 / 586 19 [illegible] email: office@werkstattwien.at			
Projekt:	Neubau einer Kultur- / Veranstaltungsstätte			
Bauplatz:				
Planinhalt:	1.OBERGESCHOSS, 2.OBERGESCHOSS			

Maßstab:	1:100	0,90m2	**Phase:**	**Bauplatz:**	**Plannummer:**	**Perle:**
Gezeichnet.:	ST/NB		A	X	X/101	A B1 C1 D1
Geprüft:						
Proj.Nr.:	X					
Datum:	26.06.2009					
Pfad/ Datei:						

kabelwerke
ein stück stadt

Architektengruppe Kabelwerk
Architekten Hermann & Valentiny & Partner ZT_GmbH
Mascha & Seethaler
poolArchitektur ZT GmbH
Architekturbro Schwalm-Theiss & Grossenbauer ZT GmbH
Werkstatt Wien Spiegelfeld, Holnsteiner + Co.
DI Martin Wurnig
p.A. Rainergasse 4/8
1040 Wien